


TLOCRT PRIZEMLJA

MM = 1:100

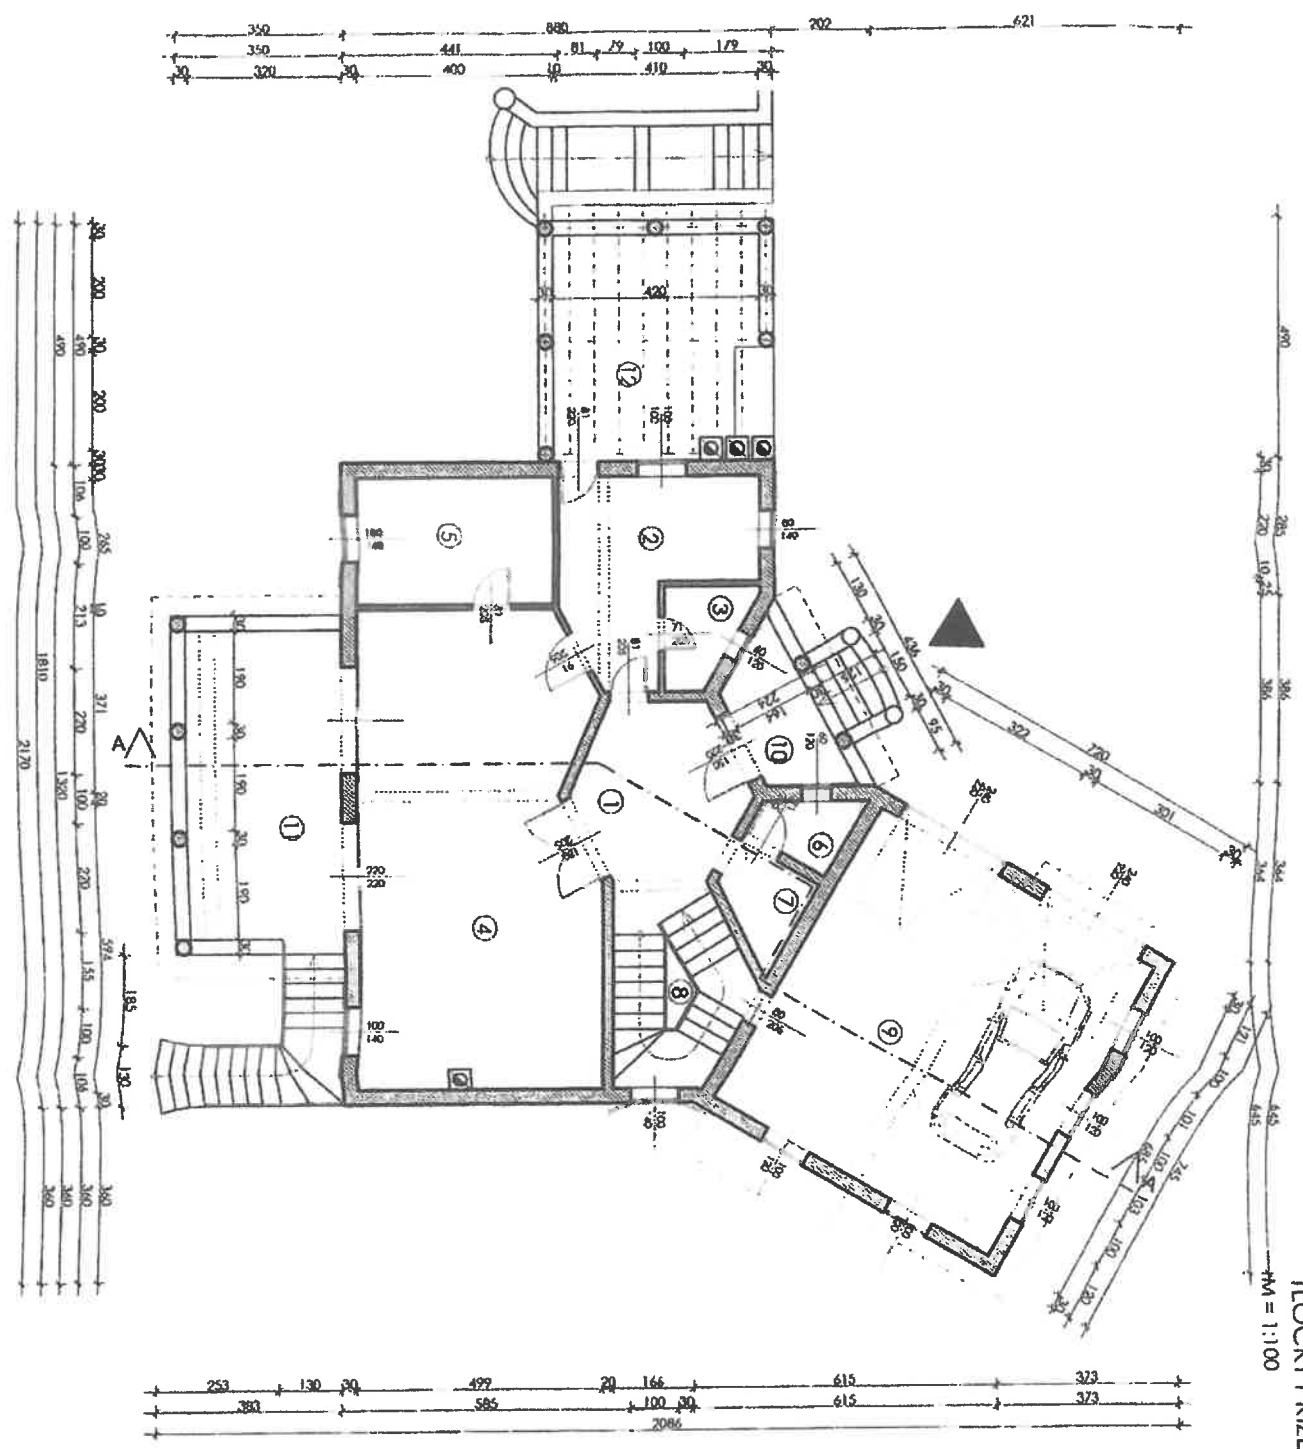

POPIS PROSTORUJA:

- 1 HODNIK
- 2 KUHINJA
- 3 SMOČNICA
- 4 DN. BORAVAK
- 5 RADNA SOBA
- 6 WC
- 7 GARDEROBA
- 8 STUBIŠTE
- 9 GARAZA
- 10 NADSTREŠNICA
- 11 TERASA
- 12 TERASA

Karmen Ernić dipl.ing.arch.		Ured ovlaštene arhitekture Varaždin Kukuljevićeva 7 098 / 395 842	
GRADJEVINA:	STAVBENA ZGRADA	izvedeno stonje	
LOKACIJA: Mbr 729/246 i ulc 729/7 k.o. Pebari	PODNOŠITELJ ZAHTEVA:	Pavlina Matković, Pavla, Put do Starijeg 34	
PROJEKT:	SHIMKA IZVEDENOG STANJA	SADRŽAJ:	TLOCRT PRIZEMLJA
GLAVNI PROJEKTANT:			grnl prilog 2
IZRAĐIO:	Karmen Ernić, dipl.ing.arch.		M 1:100
KONZIRIAM			

