


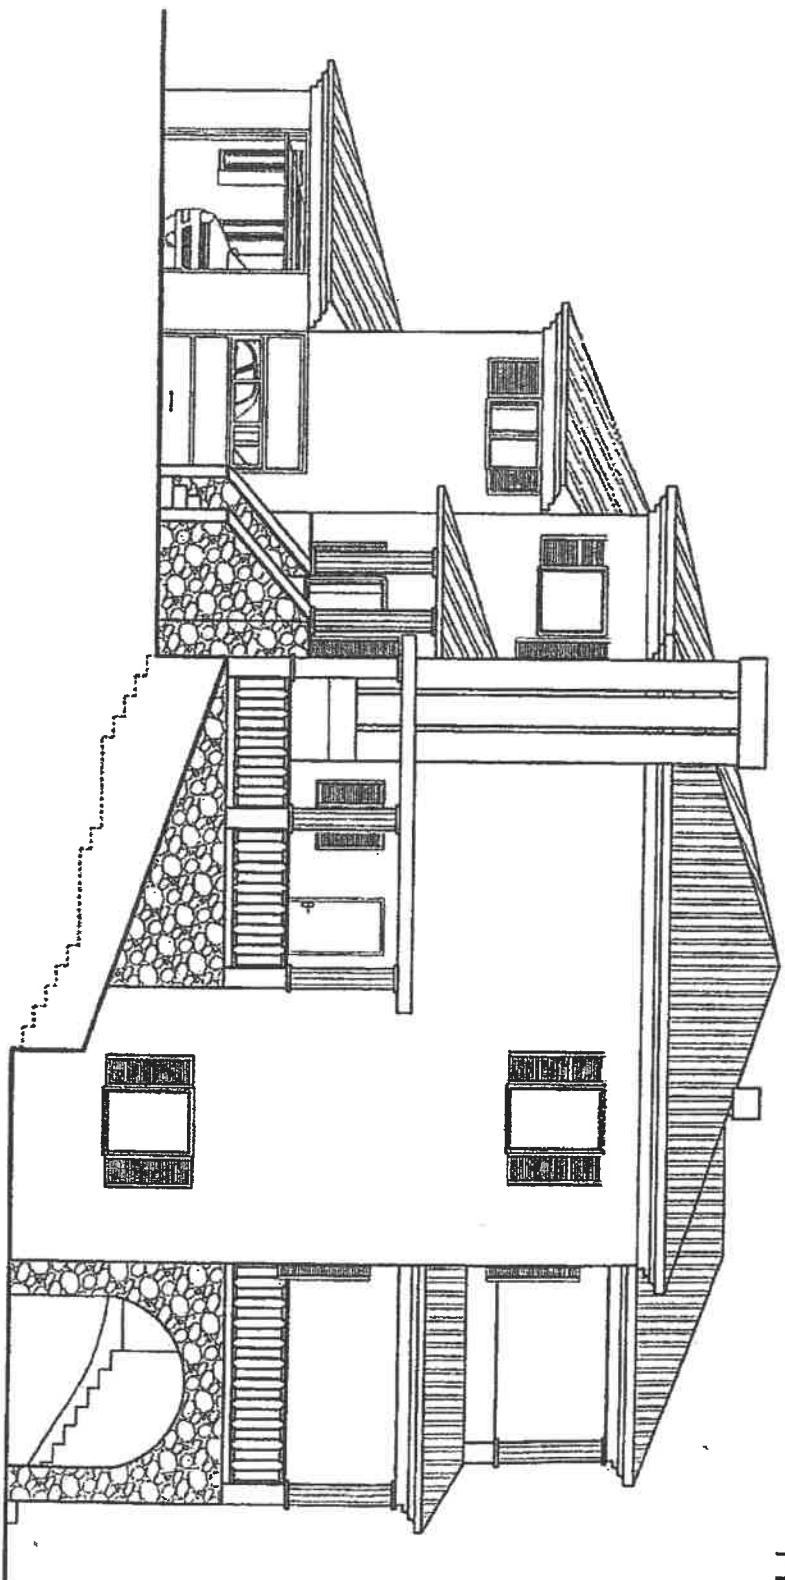
PROČELJA
M = 1:100

OST

PROČELJE ISTOK
M = 1:100

Karmen Ernoć dipl.ing.arh.		Ured ovlaštene arhitekture		Varaždin	Kukujevićeva 7	098 / 395 842
STAMBENA ZGRADA , IZVEDENO STONJE						
GRADJEVINA:	LOKACIJA: kbh. 729/246 i dia 729/7 k.o. Pebrt	PODNOŠITELJ ZAHTEVA:	Pekler Matko, Pebrt, Put za Matuži 34			
PROJEKT:	SNIMKA IZVEDENOG STANJA	SADRŽAJ:	ISTOČNO PROČELJE			
GLAVNI PROJEKTANT:	—					
I Z R A D I O :	Karmen Ernoć , dipl.ing.arh.					
KONZULTANT:	—					
T.D. broj:	310513/L	DATUM:	Varaždin, 05/2015			
						
				grčl. prilog	7	
				M.L.	1:100	
				List br.	—	

PROČELJA
M = 1:100



WEST

PROČELJE ZAPAD
M = 1:100

GRADJEVINIK:	Karmen Ernotić dipl.-ing.-arh.	Ured ovlaštene arhitekture	Varaždin	Kukuševićeva 7	098 / 395 842
LOKACIJA:	kbr. 729/246 i, din 729/7 k.o. Polje				
PROJEKT:	SNIMKA IZVEDENOG STANJA	STAMBENA ZGRADA , izvedeno stanje	PODNOŠITELJ ZAHTEVA:	Pienler Matko, Polje, Put za Matujf 34	
GLAVNI PROJEKTANT:	-	SADRŽAJ:	ZAPADNO PROČELJE	graf. prilog 9	