



Bestandsplan Strom für Anfrage-ID: 20240205_082149219
 Bregenz Wuhrbaumweg 16



Seite (3/3) 05.02.2024 1:250

Bestandsplan Strom

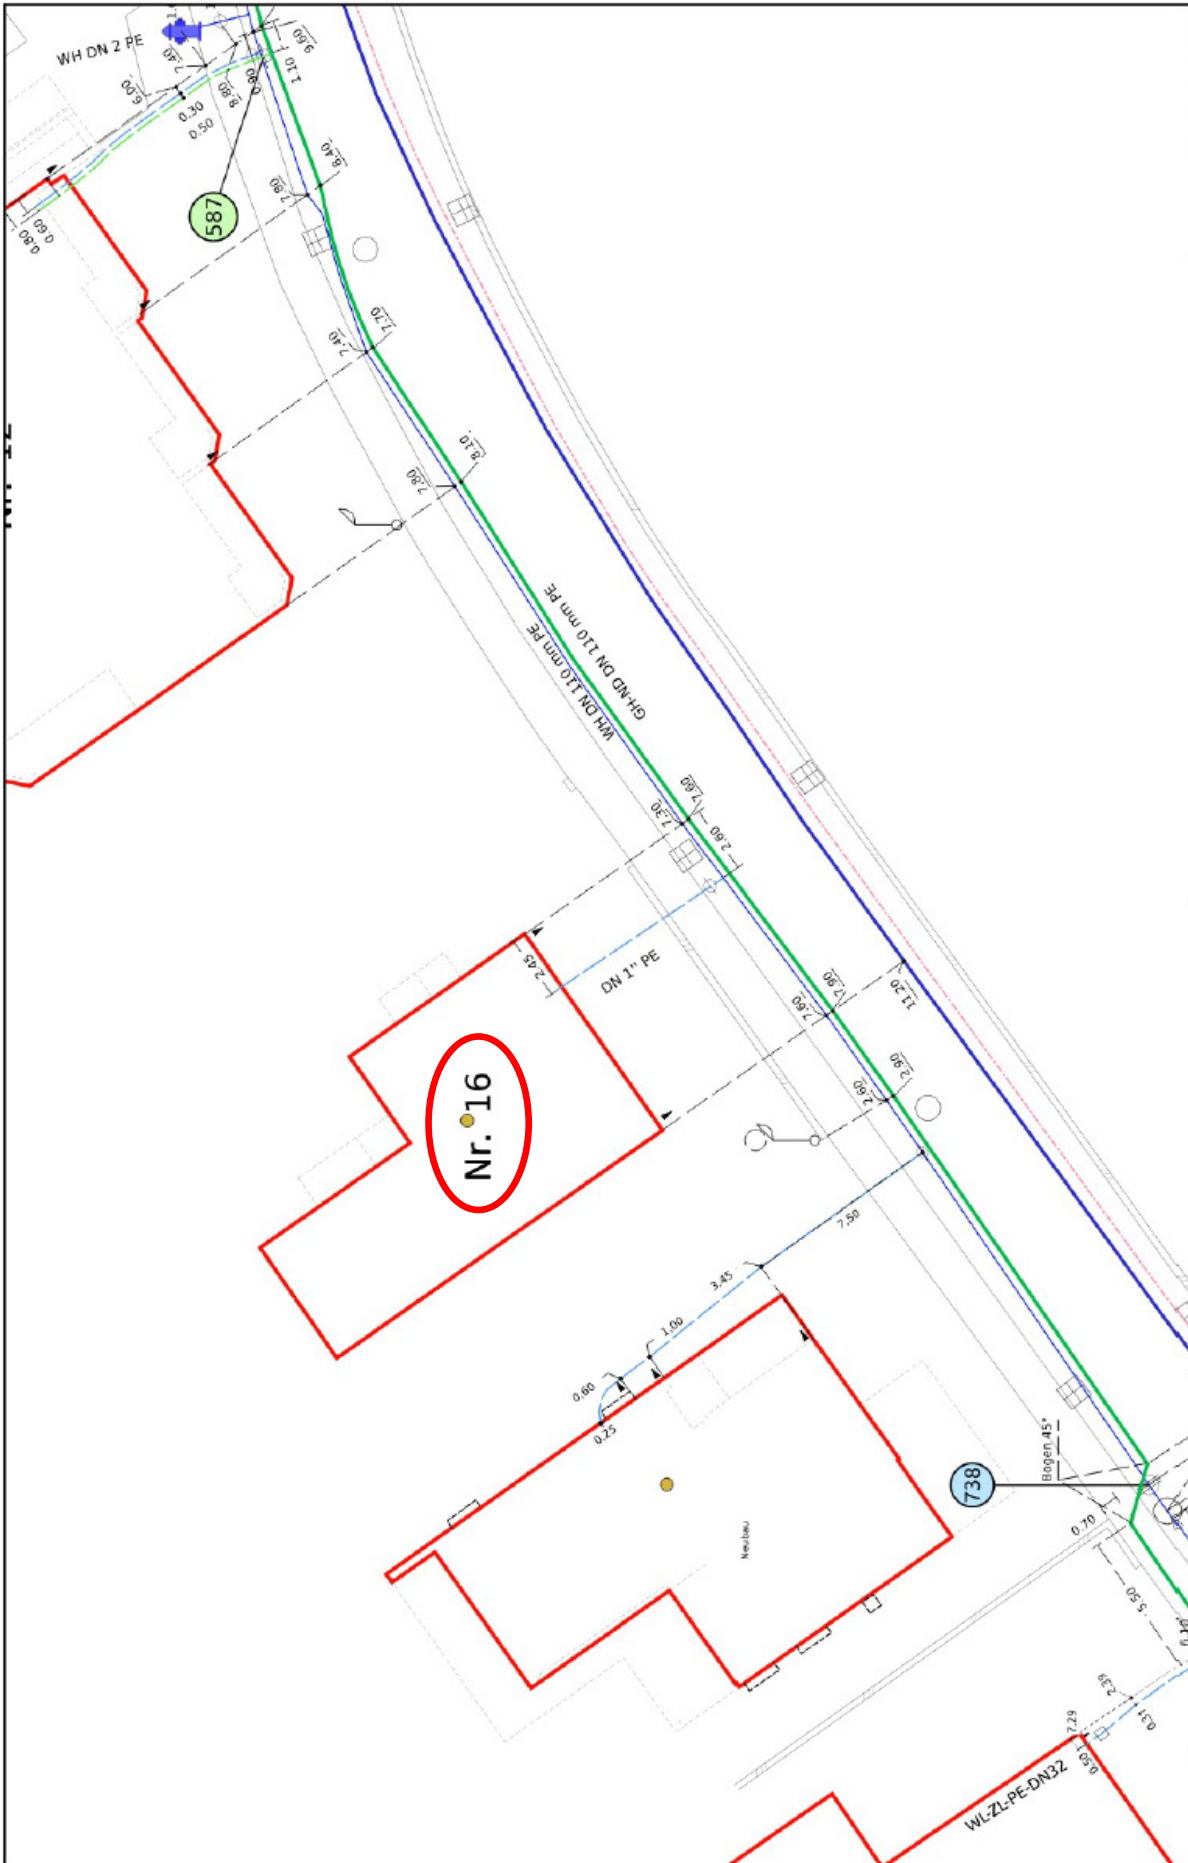

	Maßstab:	1:250
	Datum:	06.02.2024
Stadtwerke Bregenz GmbH Leitungskataster		Bearbeiter:
Gas- und Wasserleitungen im Bereich Wuhraumweg 16, 6900 Bregenz		Lang
STADTWERKE BREGENZ		


Bestandsplan Gas / Wasser



Bestandsplan Kanal

A1

Ausdruck aus dem Geodatenbestand von A1

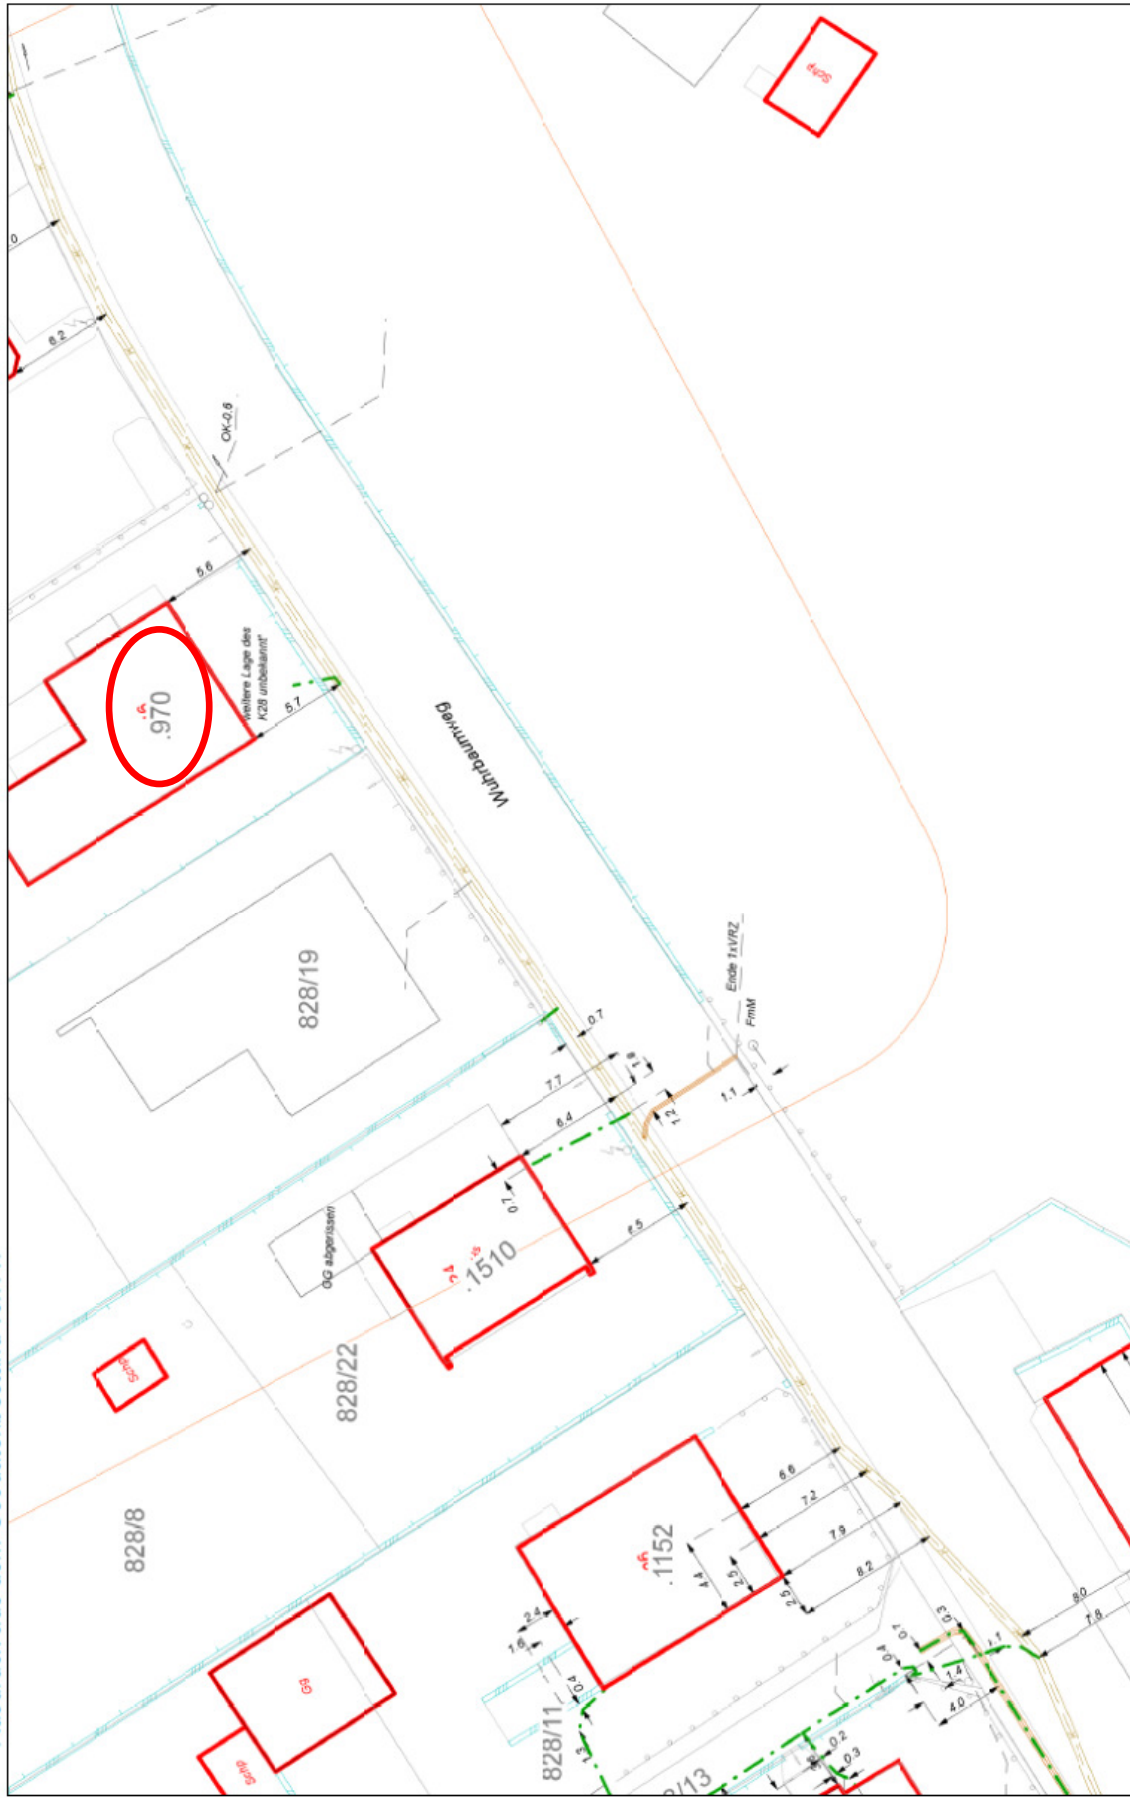

Blatt-Nr.: 3/4

Wichtiger Hinweis: Es wird keine Haftung bezüglich Datengenauigkeit und Rechtssicherheit übernommen!
 Stand vom: 06.02.2024 und gültig 14 Tage
 Auftragsnummer: 6562312



Bestandsplan A1