




Bestandsplan Strom für Anfrage-ID: 20241121_075225095
 Altach, 276/3



Seite (1/1) 21.11.2024 1:250


Bestandsplan Strom

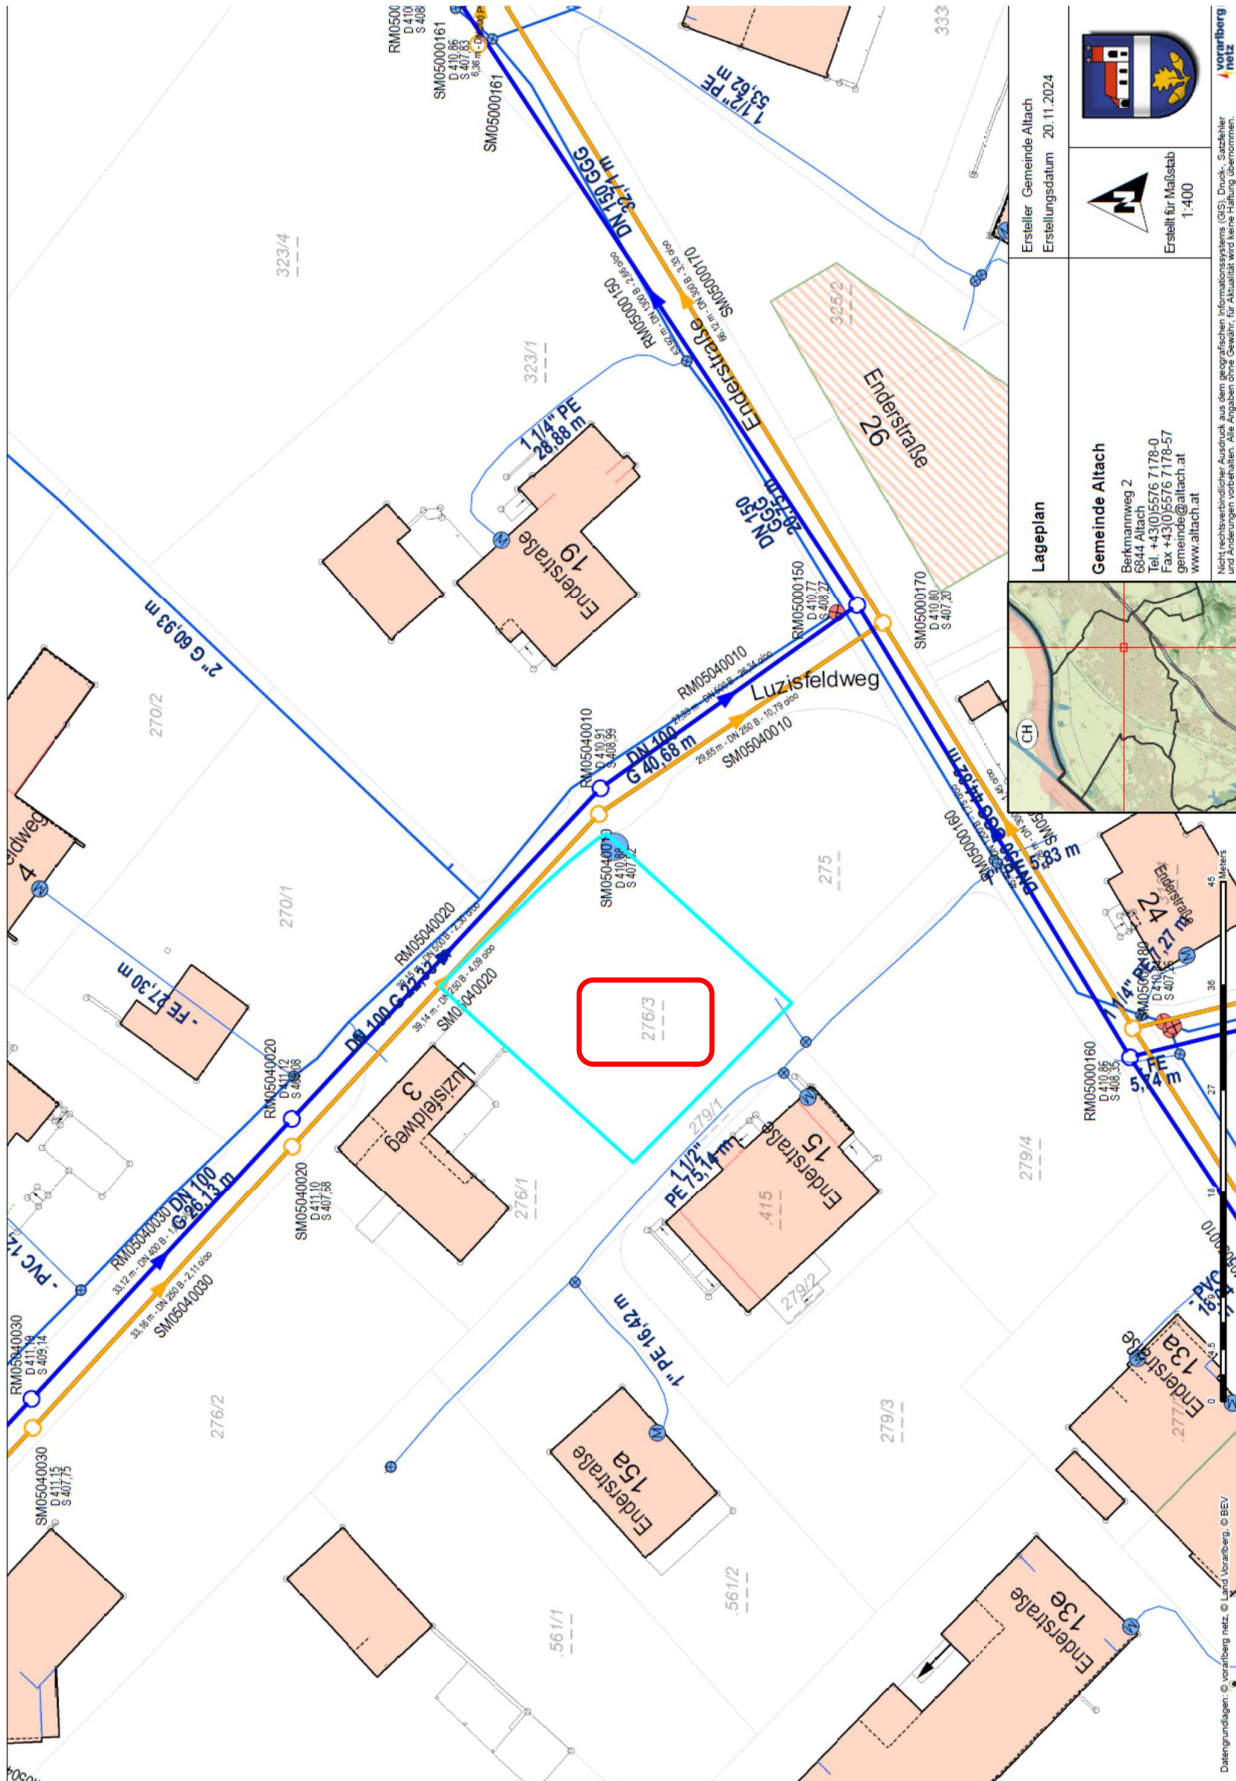

Bestandsplan Wasser/Kanal

A1


Ausdruck aus dem Geodatenbestand von A1

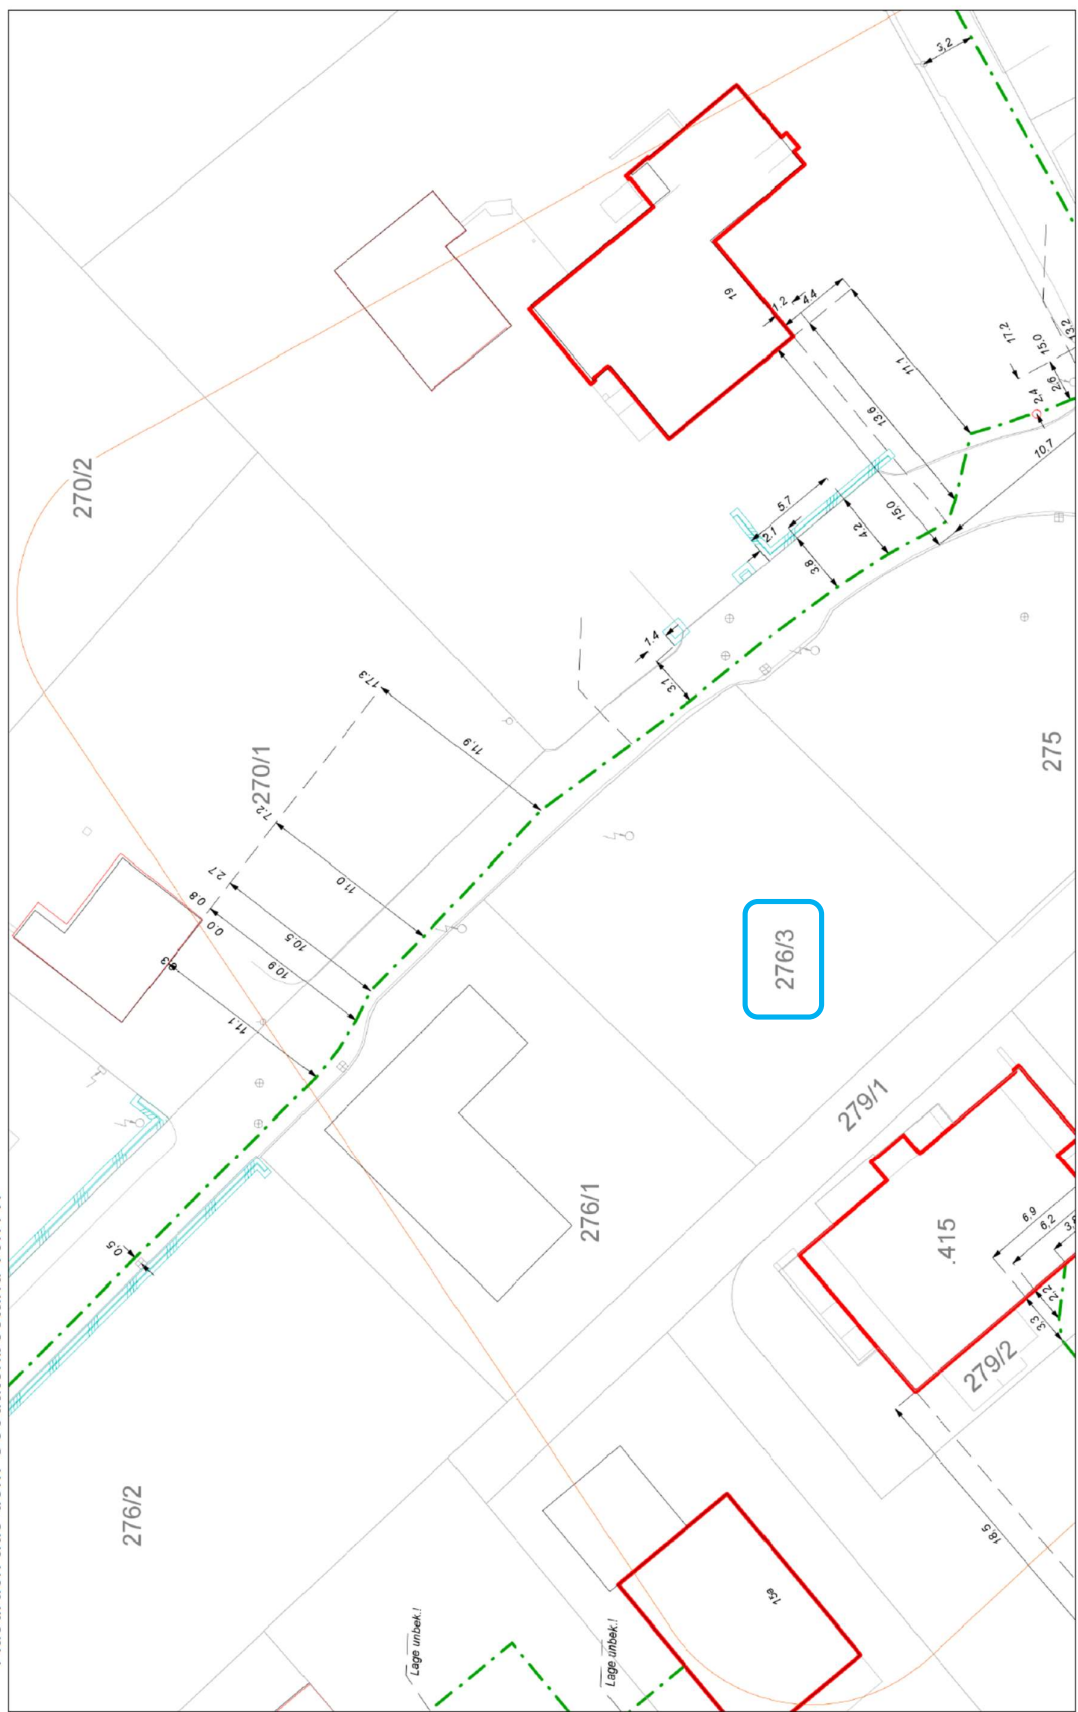

BlattNr.: 2/5

Wichtiger Hinweis: Es wird keinerlei Haftung bezüglich Datengenauigkeit und Rechtssicherheit übernommen
Stand vom: 21.11.2024 und gültig 14 Tage
Auftragsnummer: 67166303

Bestandsplan A1

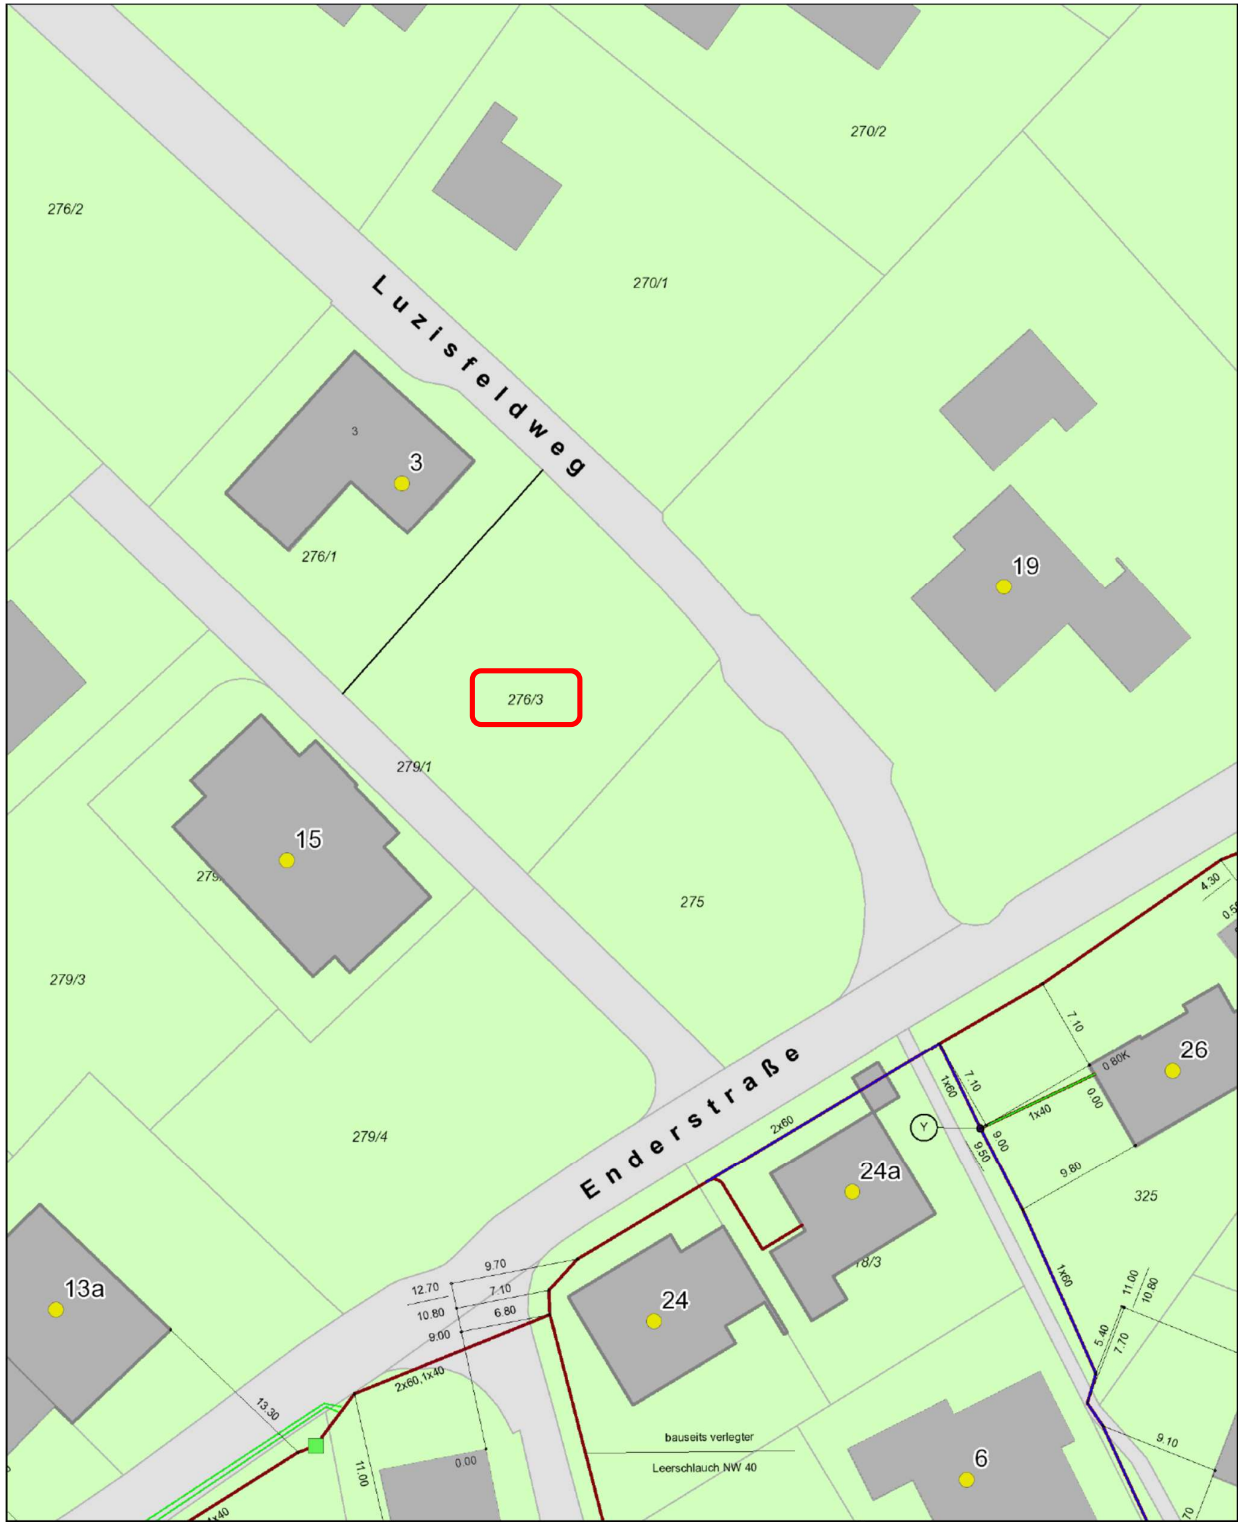

Dagmar Wirth

1 / 1

Bereich GP:276/3 Altach

Erstellt für Maßstab 1:700



E-Mail

Erstellungsdatum 19.11.2024



Bestandsplan Magenta (Kabel)